COUPE LONGITUDINALE PAR L'AXE DU NAVIRE

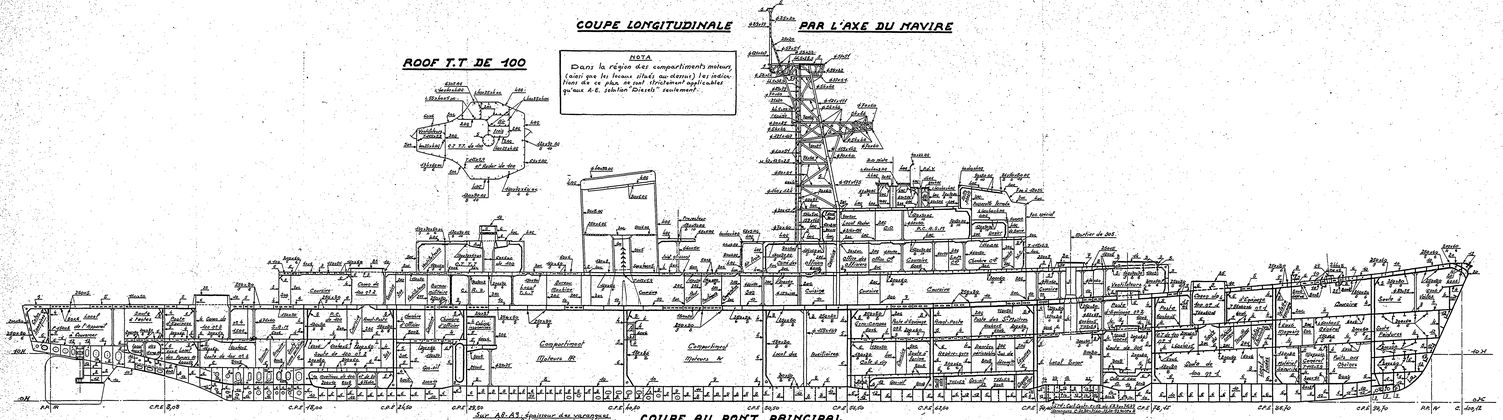

ROOF T.T DE 100

NOTA


COUPE AU TOIT DU ROOF SUPERIEUR

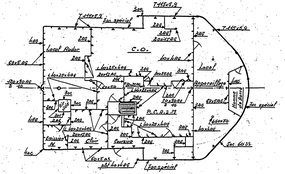

COUPE AU TOIT DE LA PASSERELLE

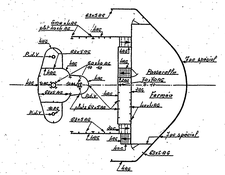

COUPE AU TOIT DU ROOF

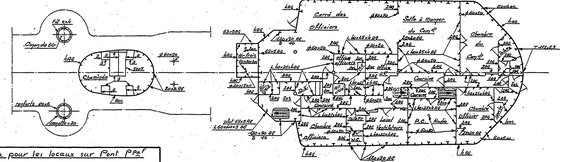

COUPE AU PONT PRINCIPAL


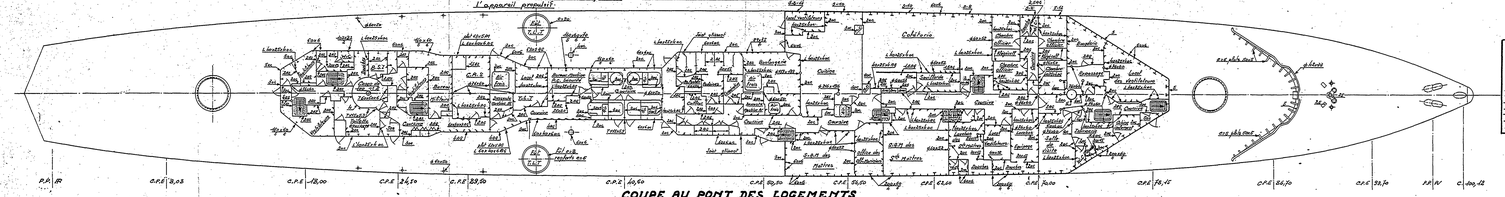

Note pour les locaux sur Pont Plat

Sur A.E. A3 et A5, dans les régions indiquées ci-dessous, les cloisons des locaux exposés humides ont été construits en alliage léger de 8 mm :

- Région douches officiers-mariniers - Rest A. 8 S
- " officiers " " "
- " toilette équipage " " " "
- " Postes officiers mariniers - Rest A. mixte
- " " officiers mariniers - Rest A. mixte
- " Couchage off. mar. et équipage - " " "
- " W.C. - Couche de l'infirmerie " " "
- Cloison A de la Soufflerie.

COUPE A LA PLATEFORME

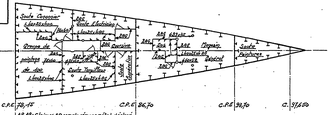

COUPE AU PONT DES LOGEMENTS

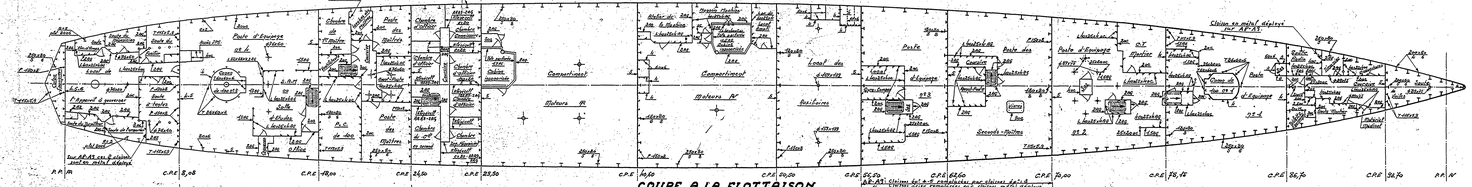

COUPE SOUS VAIGRE

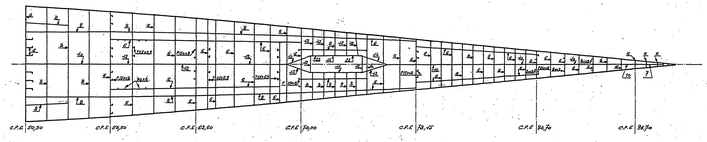

COUPE A LA FLOTTAISON

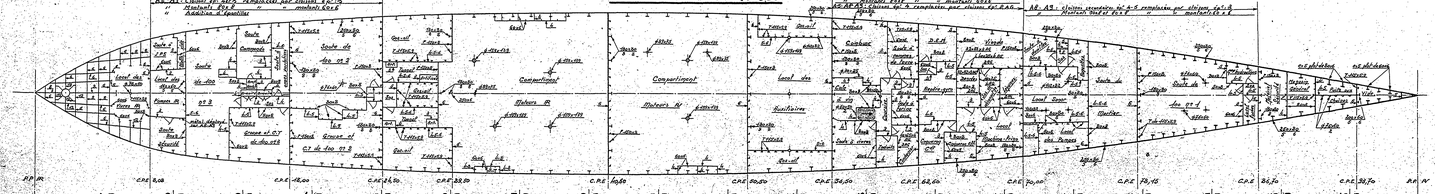

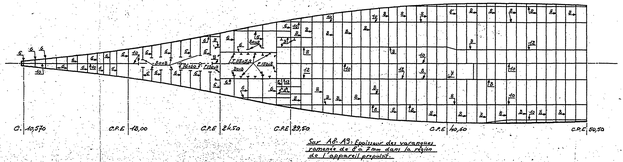


MARINE NATIONALE

AVISOS-ESCORTEURS

PLAN D'ECHANTILLONNAGE
COUPES LONGITUDINALE
ET HORIZONTALES

Conforme à l'exécution

Applicable à tous les A.E. (avec variantes)

Lorient le 19 Oct 1954
L'Ingénieur Principal de 2ème Classe du Génie Maritime : Trotrel

L'Ingénieur en Chef du Génie Maritime : Pouret
Chef de la Section des C. Flottes

L'Ingénieur Général du Génie Maritime : Cauvet
Directeur des Constructions et Armes Navales

Echelle : 1/100

D.CAN. LORIENT

PLANCHE 10